


Převod stavby veřejného osvětlení od společnosti ACEK CZECH s.r.o.

Zaměření skutečného provedení veřejného osvětlení

k.ú. České Budějovice 4

datum: 20. 6. 2018

M 1:900

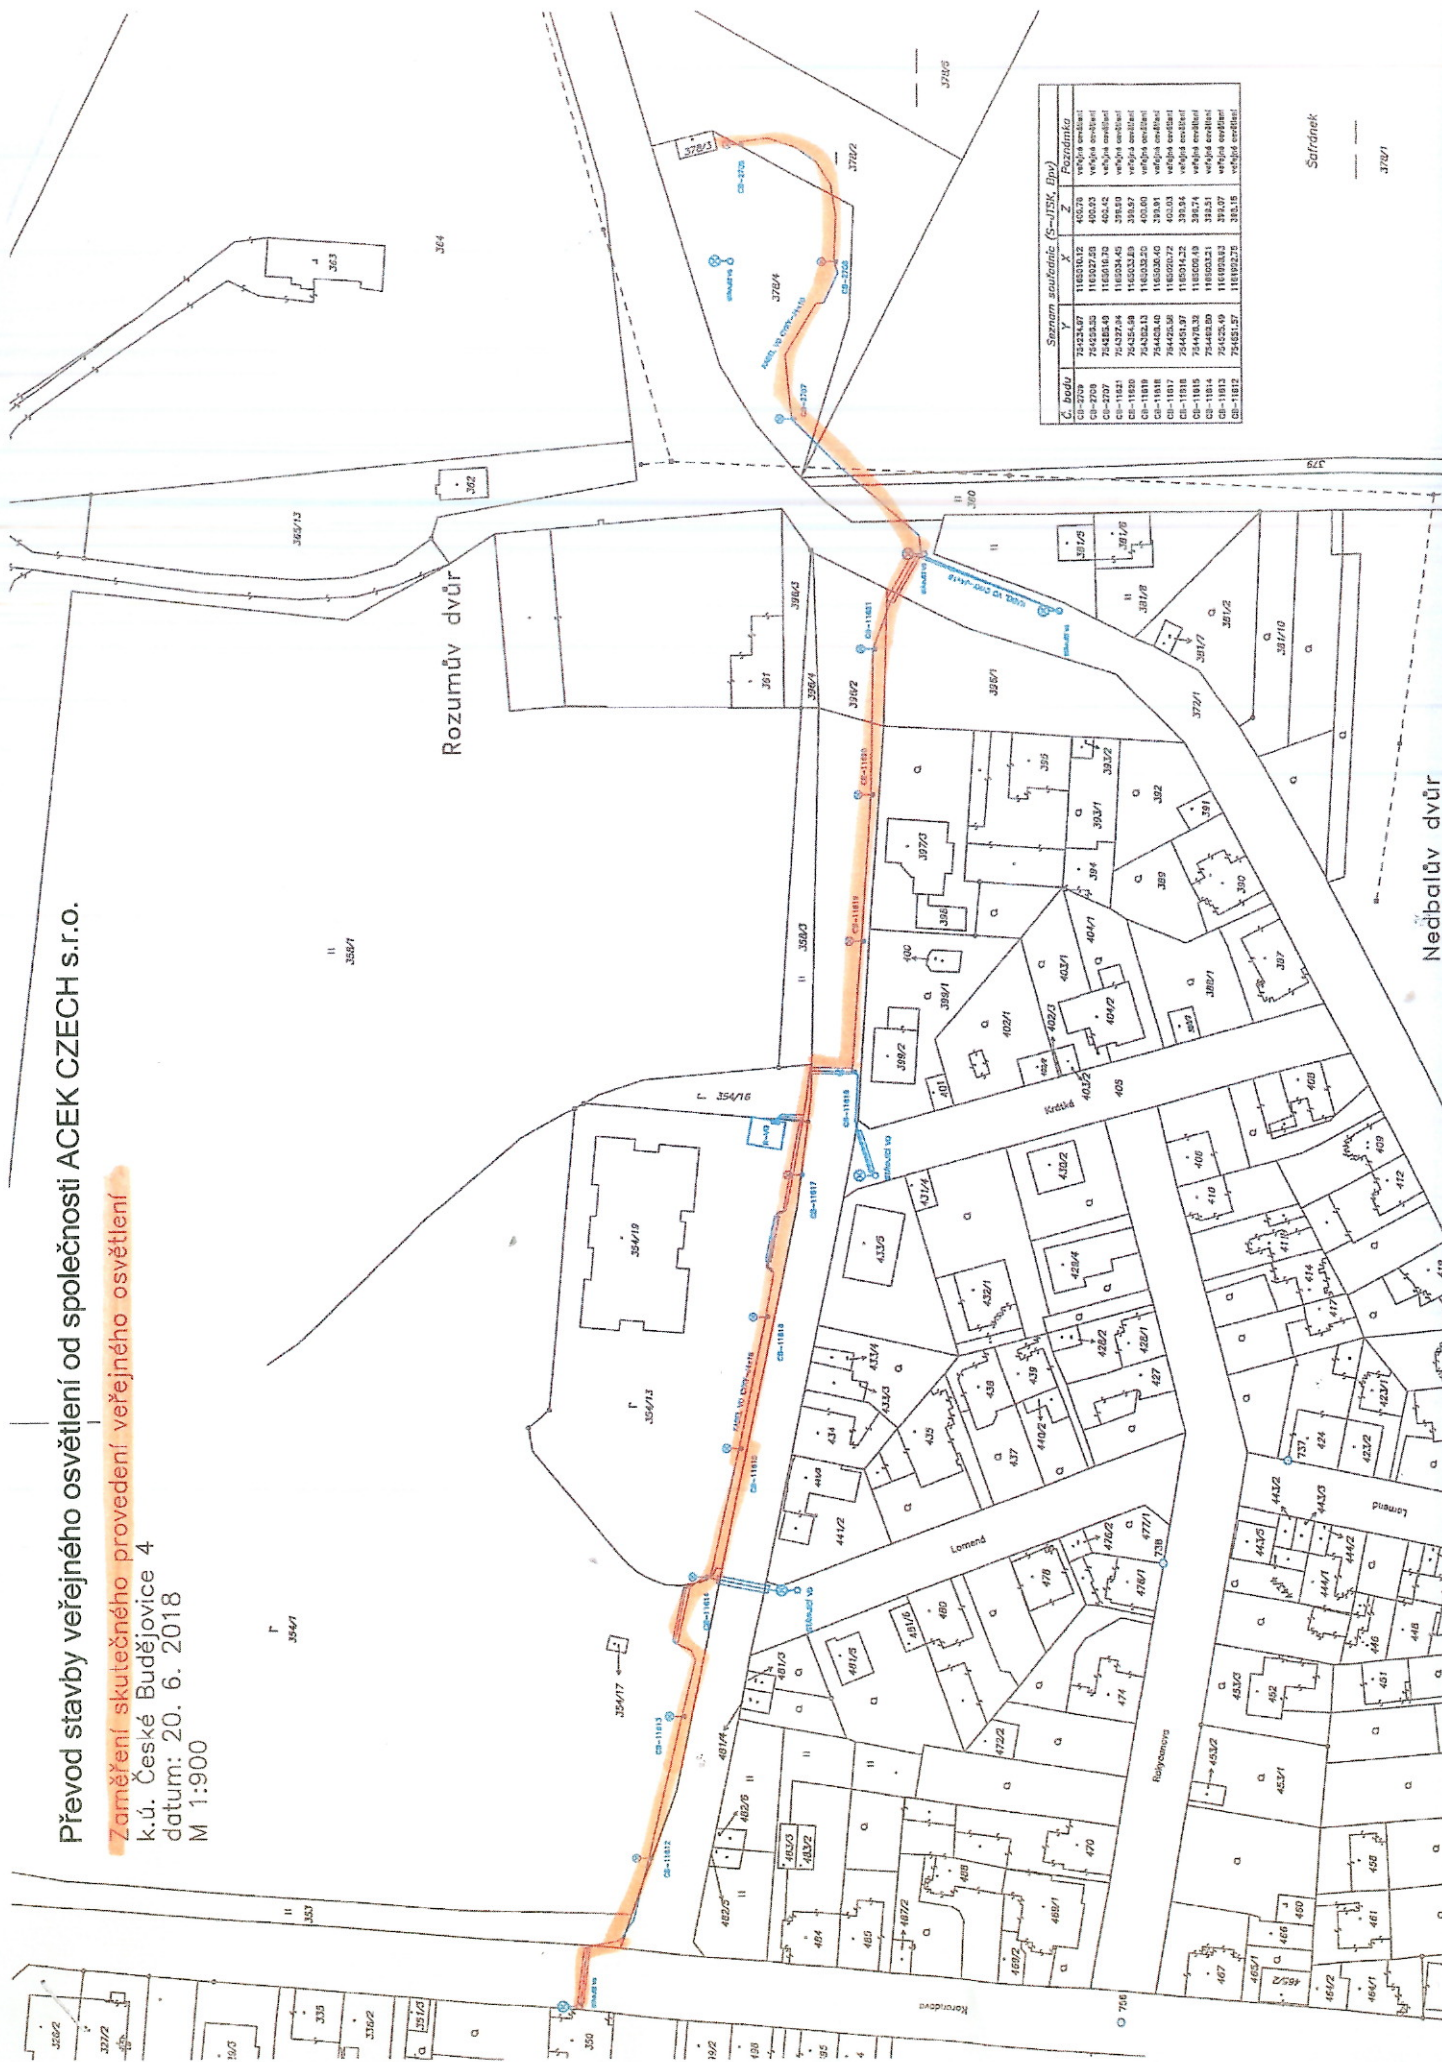


Seřazení

370/1