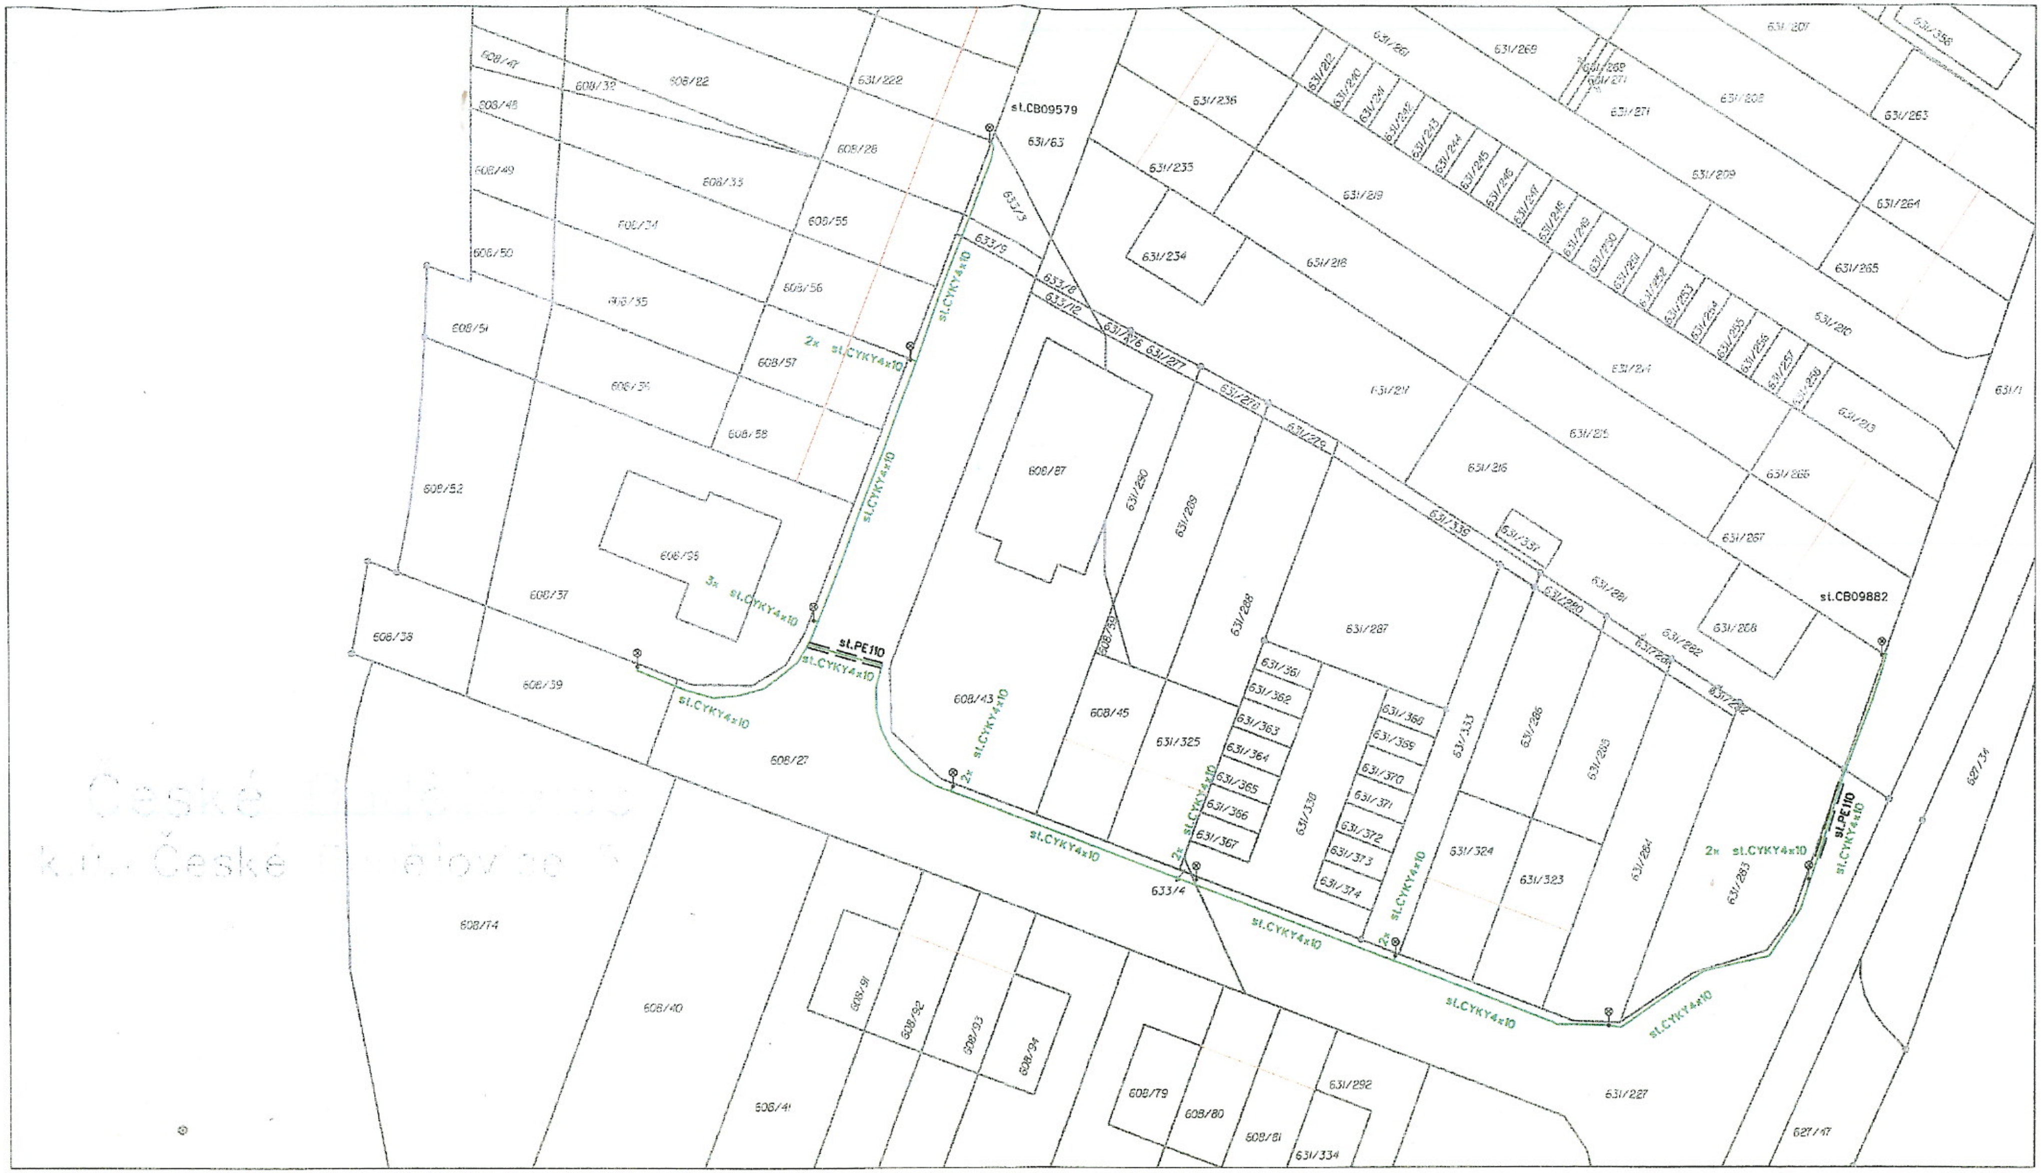

Potvrzuji, že geodetická část dokumentace skutečného provedení stavby náležitostmi a přesností odpovídá právním předpisům.
Zákres hranic je pouze informativní!

Ing. Jiří Rohlíček

Elektronicky podepsal(a) Ing. Jiří Rohlíček
Datum: 2017.04.18 06:48:54 CEST

rozítko a podpis ÚOZI

Potvrzuji, že negeodetická část dokumentace odpovídá skutečnému provedení.

SETERM CB a.s.
Němanická 2765/16a (10)
370 10 České Budějovice
Tel.: 387001630, Fax: 387222031
IČ: 26031949, DIČ: CZ26031949

Elektronicky podepsal(a) Pavel Slačík
Datum: 2017.04.18 06:46:33 CEST

razítko a podpis oprávněného zástupce zhotovitele stavby

Název stavby:	ČB, Suché Vrbné, MANE - VO, 5.etapa	Číslo stavby:	
		Číslo ověření:	365 S/2017
Geodetická firma:	SETERM CB a.s.	Číslo položky ČÚZK:	1707/1997
		Datum ověření:	viz viditelný ELEP ÚOZI
Zpracoval:	Ivana Supuková	Datum zaměření:	10.4.2017
		Kód charakteristiky přesnosti 3	
Ověřil:	Ing.J.Rohlíček	Formát výkresu:	A3
Zhotovitel stavby:	SETERM CB a.s.	Měřítko: 1:500	Číslo výkresu: 1
Potvrdil:	P.Slačík, Z.Beneš	S-JTSK	Bpv