
Skutečné zaměření vodovodu a kanalizace

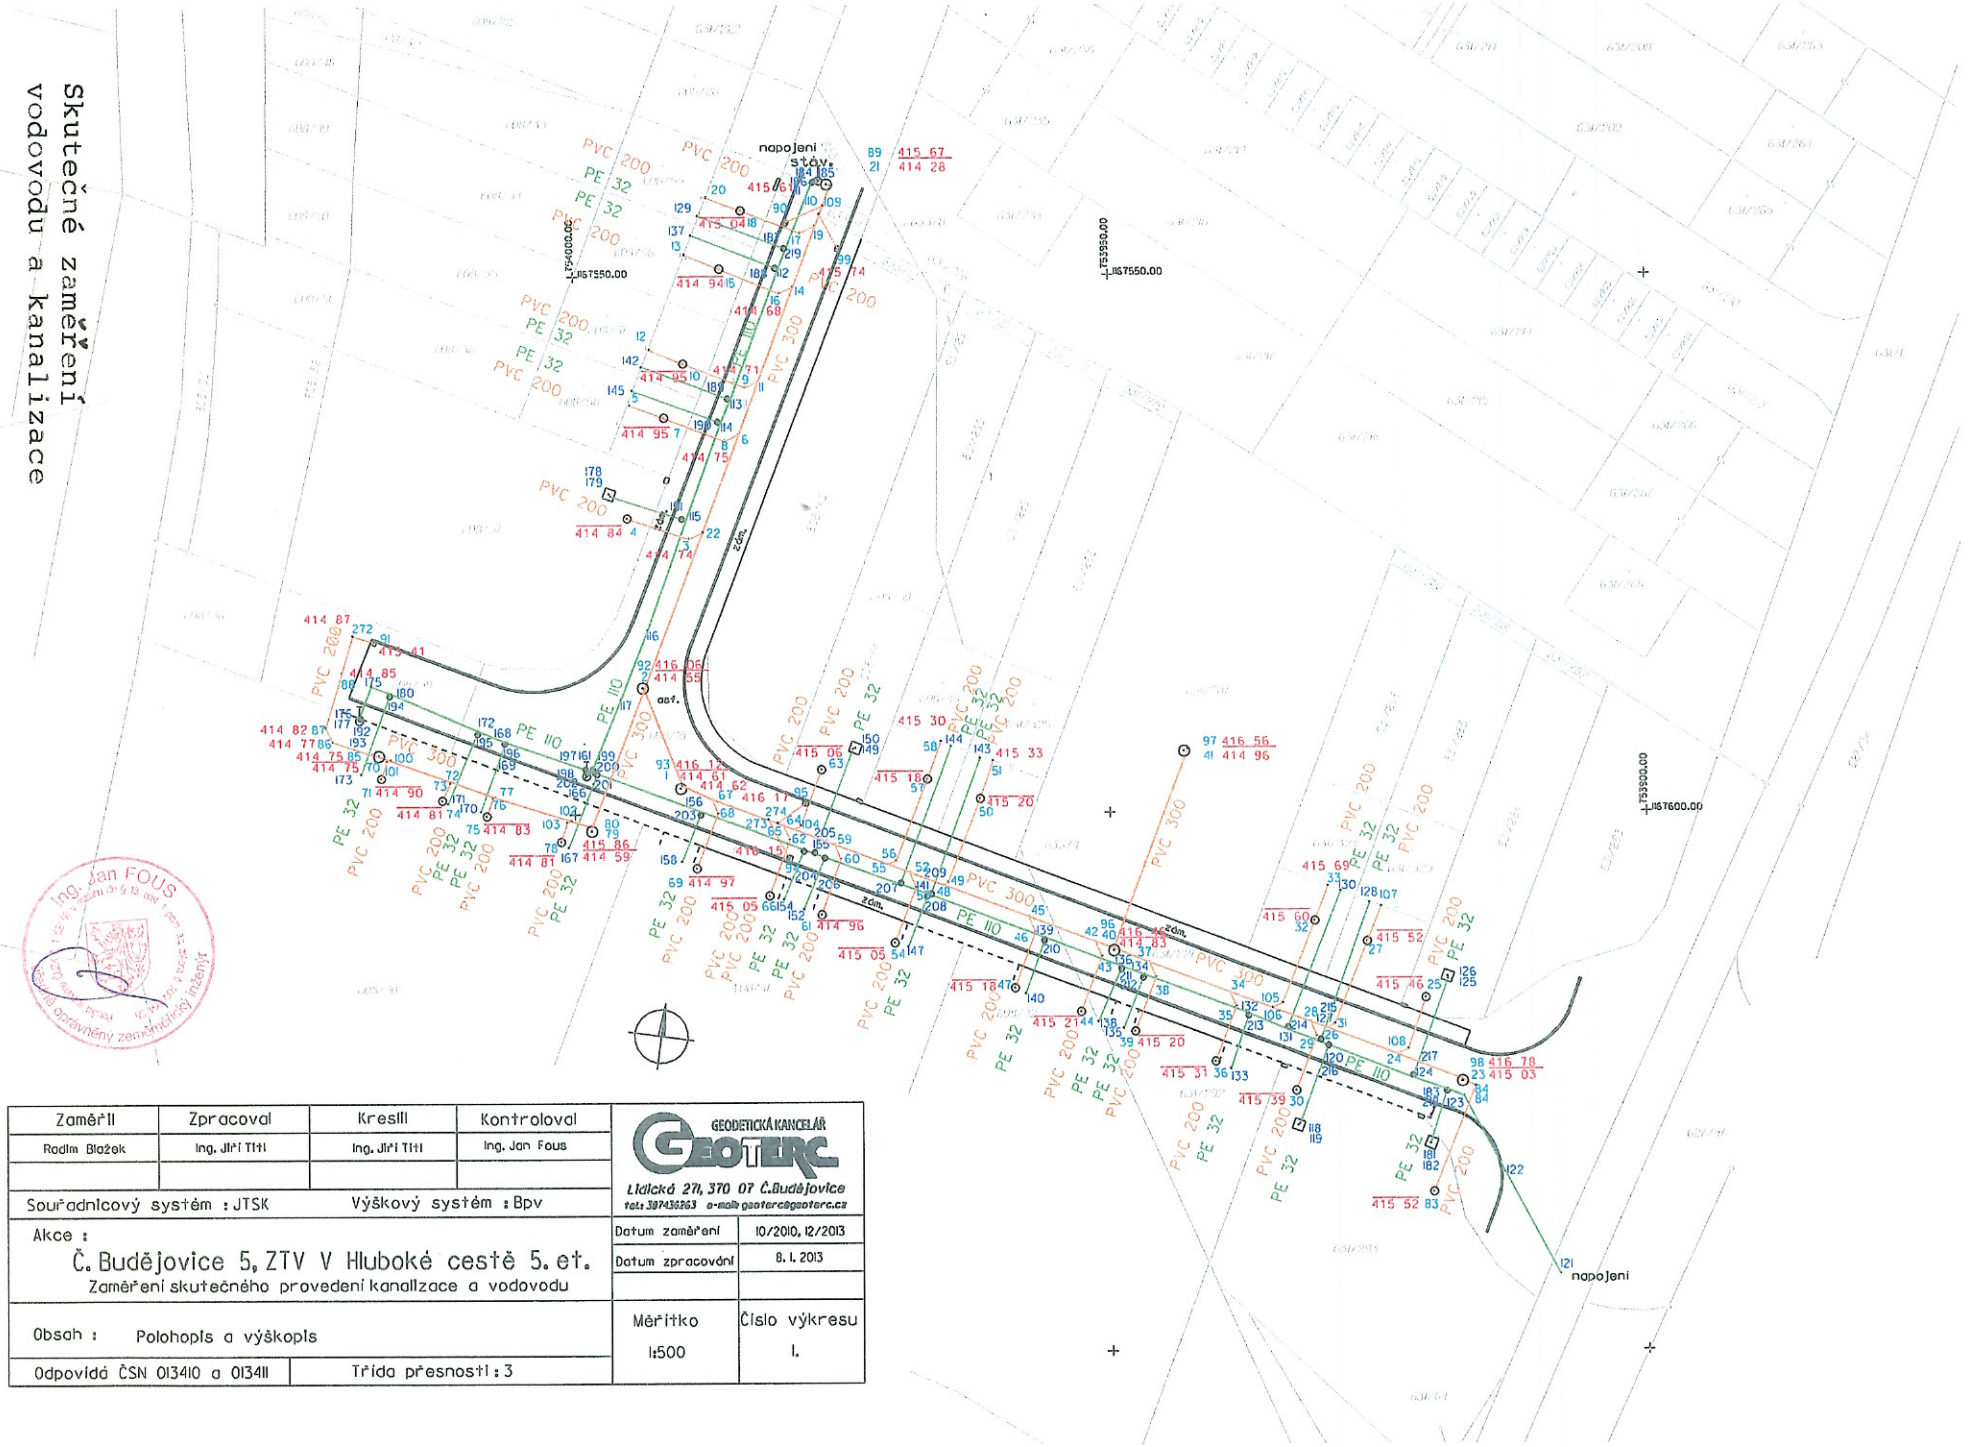

Zaměřil	Zpracoval	Kreslil	Kontroloval
Radim Blažek	Ing. Jiří Títi	Ing. Jiří Títi	Ing. Jan Fous

Souřadnicový systém : JTSK Výškový systém : Bpv

Akce :

Č. Budějovice 5, ZTV V Hluboké cestě 5. et.

Zaměření skutečného provedení kanalizace a vodovodu

Obsah : Polohopis a výškopis

Odpovídá ČSN 013410 a 013411 Třída přesnosti : 3

GEODETICKÁ KANCELÁŘ GEOTERC
Lidická 271, 370 07 Č.Budějovice
tel.: 387436263 e-mail: geoterc@geoterc.cz

Datum zaměření	10/2010, 12/2013
Datum zpracování	8. 1. 2013
Měřítko 1:500	Číslo výkresu 1.

Ing. Jan FOUS